

Zespół Projektowo-Realizacyjny
PROSAN S.C.
K.Foltman, K.Sobota-Foltman
41-902 Bytom; ul. Gliwicka 20

Bytom dn. 28-10-2020

1.dz.TT /2508/ /20

Dotyczy: uzgodnień branżowych dla potrzeb przyłączenia do sieci ciepłowniczej budynku przy ul. Armii Krajowej 36 w Bytomiu.

W odpowiedzi na pismo z dnia 26.10.2020 r. 1.dz. PS/KF/161/2020 przesyłamy plan sytuacyjny z naniesioną siecią ciepłowniczą. W celu dokładnego zlokalizowania ciepłociągu przesyłamy drogą elektroniczną dokumentację powykonawczą.

Powyższe uzgodnienie ważne jest 2 lata od daty jego wydania.

Załącznik
plan sytuacyjnym

PROKURENT


Sławomir Kamiński

K/o
TT a/a
Opr. E.Klarenbach 32 388 73 47

 **CIEPŁO SYSTEMOWE** EKOLOGICZNIE - BEZPIECZNIE - WYGODNIE

Bank Pekao S.A. Oddział w Katowicach, NR 28 1240 2975 1111 0010 7106 0238,
wpisane w Sądzie Rejonowym Katowice - Wschód z siedzibą w Katowicach
pod nr KRS: 0000123595, kapitał zakładowy: 34.688.500 zł.
NIP 626-26-29-765, REGON 277284764



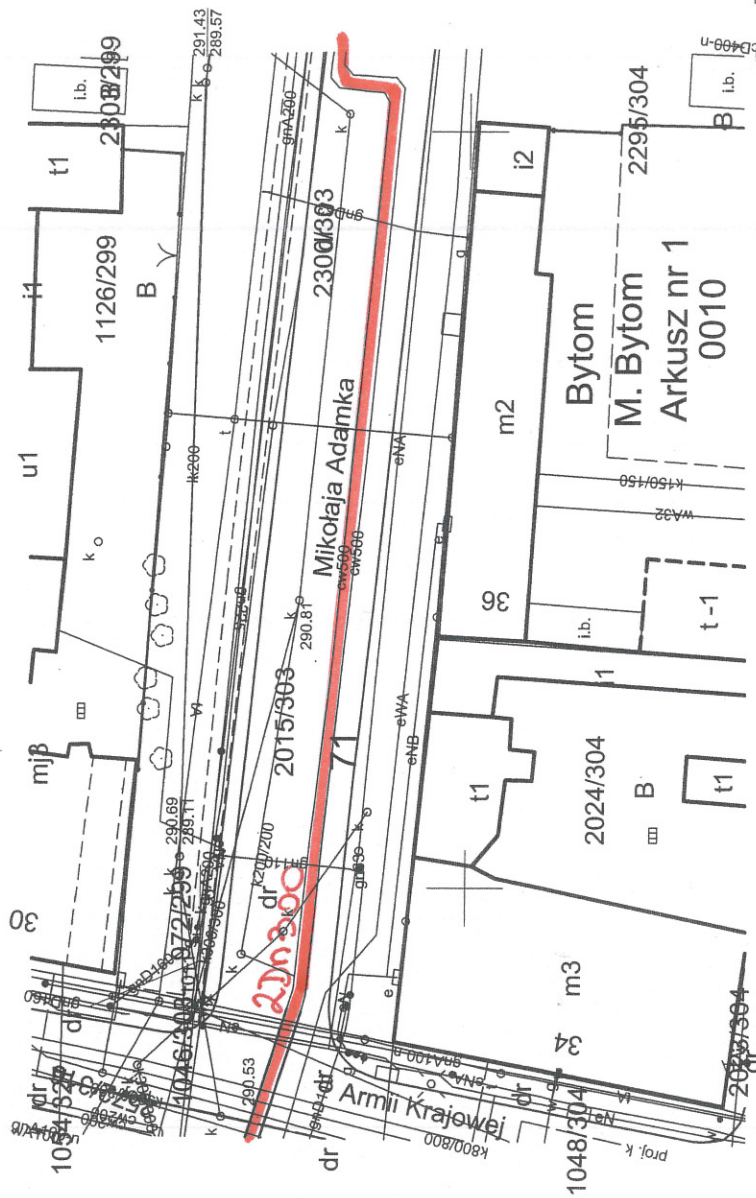

skala 1:500
BYTOM
UL. Armii Krajowej, Adamka

36

Przedsiębiorstwo Energetyki Ciepłej Sp. z o.o.
z siedzibą w Bytomiu

Na oznaczonym terenie sieć nad i podziemna:

- a) nie występuje
b) naniesiono kolorem
Niniejsze uzgodnienie jest ważne 2 lata od daty jego dokonania

Data i podpis 28.10.2020

SPECJALISTA
d/s technicznych

mgr inż. Ewa Klarenbach
2108